MAG INSTAL
technika grzewcza i sanitarna

02 – 220 Warszawa; ul. Łopuszańska 37

Nazwa opracowania	PROJEKT WYKONAWCZY
Obiekt	BUDYNEK „B” KATEGORIA XII
Adres	ul. Wiejska 4/6/8, 00-902 WARSZAWA Obręb: 5-06-05, Działka nr 77
Inwestor	KANCELARIA SENATU UL. WIEJSKA 6/8 00-902 WARSZAWA

REMONT BUDYNKU POLEGAJĄCY NA WYMIANIE INSTALACJI KLIMATYZATORÓW FREONOWYCH W POMIESZCZENIACH BIUROWYCH W BUDYNKU „B” KANCELARII SENATU.

(INSTALACJE ELEKTRYCZNE)

Projektował (branża instalacji elektrycznych):		
inż. Jarosław Maleńczyk *uprawnienia do projektowania bez ograniczeń w specjalności instalacyjnej w zakresie sieci, instalacji i urządzeń elektrycznych i elektroenergetycznych*	LUB/0144/POOE/05	
Sprawdził:		
inż. Paweł Stefaniuk *uprawnienia do projektowania bez ograniczeń w specjalności instalacyjnej w zakresie sieci, instalacji i urządzeń elektrycznych i elektroenergetycznych*	MAZ/0414/PWOE/05	
Opracował:		
mgr inż. Andrzej Żuchowski		

LISTOPAD 2022

OPIS TECHNICZNY

Spis zawartości:

1. Temat i podstawa opracowania.
2. Zakres opracowania.
3. Charakterystyka projektowanego obiektu.
4. Zasilanie w energię elektryczną .
5. Pomiar energii elektrycznej.
6. Instalacja elektryczna.
7. Instalacja piorunochronna.
8. Ochrona przeciwporażeniowa.
9. Zagadnienia BHP.
10. Wytyczne budowy i montażu rozdzielnic.
11. Uwagi końcowe.

1. **Temat i podstawa opracowania.**

Tematem opracowania jest projekt elektryczny wykonawczy w ramach dokumentacji projektowej instalacji na potrzeby remontu polegającym na wymianie instalacji klimatyzatorów freonowych w pomieszczeniach biurowych w budynku „B" Kancelarii Senatu przy ul. Wiejskiej 4/6/8 w Warszawie.

2. Zakres opracowania.

Zakres opracowania obejmuje:

- Doposażenie i wymiana aparatów w istniejących tablicach
- zasilanie agregatów chłodniczych
- zasilanie jednostek wewnętrznych klimatyzacji
- ułożenie przewodów elektrycznych i sterowniczych
- montaż wyłączników remontowych przy urządzeniach na dachu
- wykonanie przebić
- układanie drabinek i korytek kablowych
- zabezpieczenie ppoż przejść instalacji przez przegrody pożarowe
- ułożenie przewodów światłowodowych na dach
- dostosowanie instalacji odgromowej
- pomiary po montażowe

3. Charakterystyka projektowanego obiektu.

Budynek „B" należy do kompleksu budynków Sejmowych Rzeczpospolitej Polski. Obiekt całkowicie podpiwniczony posiadający trzy kondygnacje naziemne. Konstrukcja żelbetowo – murowana. Nad kondygnacją drugą znajduje się stropodach o konstrukcji żelbetowej. Wszystkie kondygnacje pełnią funkcje biurowo – administracyjne. Obiekt został wpisany do rejestru zabytków.

Budynek wyposażony jest w instalacje wewnętrzne: centralnego ogrzewania, ciepłej i zimnej wody, kanalizacji sanitarnej, wentylacji mechanicznej, systemu klimatyzacji VRV, hydrantową ppoż., elektryczną i teletechniczną, sygnalizacji ppoż., internetową.

Na dachu budynku umieszczono wentylatory dachowe, kominy wentylacji grawitacyjnej, wywiewki kanalizacyjne oraz jednostki zewnętrzne instalacji chłodniczych.

4. Zasilanie w energię elektryczną.

Projekt przewiduje montaż nowych urządzeń klimatyzacyjnych. Na dachu zainstalowane zostaną agregaty chłodnicze dla potrzeb klimatyzacji pomieszczeń biurowych. Agregaty chłodnicze oraz jednostki wewnętrzne klimatyzacji zasilane będą z istniejących tablic TP-K15/B i TP-K16/B.

W rozdzielnicach należy stosować aparaturę firm Eaton, Legrand lub równoważną, okablowanie zewnętrzne z aparaturą łączyć poprzez listwy zaciskowe typu Phoenix Contact.

5. Pomiar energii elektrycznej.

Pomiar energii elektrycznej nie wchodzi w zakres opracowania (istniejący).

6. Instalacja elektryczna.

Głównym odbiornikiem projektowanej instalacji są agregaty chłodnicze zlokalizowane na poziomie dachu, oraz jednostka wewnętrzne klimatyzacji zlokalizowane na piętrze budynku.

Na potrzeby zasilania projektowanych urządzeń należy wymienić istniejące aparaty w tablicach na terenie budynku.

Okablowanie zewnętrzne z aparaturą łączyć poprzez listwy zaciskowe typu Phoenix Contact.

Trasy kablowe prowadzone będą w istniejących korytkach, drabinkach oraz w kanale kablowym. Dodatkowo w częściach budynku projektuje się nowe trasy kablowe.

Przy urządzeniach na dachu zainstalować należy wyłączniki remontowe, IP65, 400V, 63A.

Podejścia do zasilania urządzeń należy wykonać w peszlach stalowych z materiału kwasoodpornego z dławikami systemowymi dostosowanymi do średnicy peszla i urządzenia. Przewody sterownicze ekranowane należy układać w trasach teletechnicznych (na piętrach korytka K100), oraz przy trasach branży sanitarnej w osłonach rurowych.

Do sterowania jednostkami wewnętrznymi przewidziano sterowniki ścienne. Przewody do sterowników należy wkuć w ścianę. Po wykonaniu prac bruzdy zatynkować i pomalować.

Wszystkie unieczynnione przewody od istniejącej instalacji należy zdemontować.

W razie wystąpienia kolizji z innymi instalacjami należy je przebudować zgodnie z wytycznymi Zamawiającego.

Przy prowadzeniu okablowania bezwzględnie zachować symetryczność prowadzenia okablowania układając przewody równoległe i prostopadle względem przegród budowlanych.

Zgodnie z wytycznymi z pomieszczenia krosowni na poziom dachu należy ułożyć przewód światłowodowy i zakończyć go na dachu skrzynką (przy każdym agregacie) z przełącznikiem sieciowym. W pomieszczeni krosowni zainstalować dodatkowy switch oraz wykonać wizualizację systemu.

7. Instalacja piorunochronna

Dla wymienianych agregatów chłodniczych należy zastosować maszt odgromowy 5m. i połączyć go z istniejącą instalacją na dachu drutem miedzianym 8mm.

8. Ochrona przeciwporażeniowa.

Instalacje elektroenergetyczne będą pracowały w układzie TN – S, z izolowanym przewodem neutralnym N i uziemionym przewodem PE.

Ochronę podstawową przed dotykiem bezpośrednim zapewni:

Izolacja części czynnych obwodów

Uniemożliwienie bezpośredniego dostępu do urządzeń elektrycznych osobom nieupoważnionym

Odpowiednie oznaczenia i opisy na zainstalowanych rozdzielnicach i tabliczkach sterowniczych

Ochronę dodatkową przed dotykiem pośrednim powodującą samoczynne szybkie wyłączenie w czasie $\leq$ 0,4 lub 5s zapewnią:

- wyłączniki wyposażone w człony przeciążeniowe i zwarciowe
- bezpieczniki instalacyjne

9. Zagadnienia BHP.

Wyroby nie podlegające obowiązkowi zgłaszania do certyfikacji na znak bezpieczeństwa powinny mieć udokumentowaną dobrą jakość i spełniać wymagania

bezpieczeństwa pracy oraz być właściwie z punktu widzenia celu, któremu mają służyć.

10. Wytyczne budowy i montażu rozdzielnic.

Rozdzielnice należy wykonać i wyposażyć zachowując istniejące w obiektach Sejmu standardy.

Obudowy tablic i rozdzielnic elektrycznych firmy Legrand, osprzęt tablicowy firmy Eaton, Legrand, Schneider.

Rozdzielnice wyposażone są w niezbędną aparaturę; między innymi w: rozłącznik izolacyjny, ochronniki przeciwprzepięciowe C lub B+C, lampki kontrolne dla sygnalizacji obecności napięcia, jako zabezpieczenie obwodów zastosować należy wyłączniki nadmiarowo-prądowe z członem różnicowym.

Podczas prefabrykacji tablic należy uwzględnić:

- Kolorystyka przewodów łączeniowych zgodnie z PN,
- Do połączeń wewnętrznych zamiast typowych mostków grzebieniowych stosować przewód LgY dokonując połączeń za pomocą końcówki tulejowej rozgałęźnej z izolacją i z możliwością podłączenia aparatu oraz indywidualnego zaciśnięcia przewodu dochodzącego i odchodzącego, przekrój przewodu w zależności od toru prądowego. Podejście zasilenia do aparatu wykonywać od dołu, obwody odpływowe od góry aparatu.
- Wszystkie obwody zewnętrzne wyprowadzić przez listwy zaciskowe, zastosować listwy zaciskowe Phoenix Contact, wielkość stosownie do przekroju przewodu, mocować na typowej szynie TH,
- Wszystkie obwody od aparatów do listwy opisać przy listwie zaciskowej,
- Na wewnętrznej stronie drzwiczek umieścić aktualny schemat danej rozdzielnicy, schemat zabezpieczyć przed wilgocią,
- W tablicach wszystkie aparaty modułowe należy opisać w sposób czytelny, na trwałe, zgodnie ze schematem,
- Na końcówki przewodów wprowadzonych na zaciski aparatów nałożyć tulejki adresowe,
- Na zewnątrz obudowy wykonać trwały napis podający symbol tablicy,

11. Uwagi końcowe.

Należy stosować urządzenia posiadające certyfikaty bezpieczeństwa CE, deklaracje zgodności i aprobaty techniczne.

Trasy instalacji elektrycznych skoordynować przed montażem z wykonawcami innych branż i wcześniej wykonanymi instalacjami.

Wszystkie części składowe instalacji elektrycznej należy wyposażyć w oznaczenia identyfikacyjne.

Roboty elektryczne należy prowadzić pod kierunkiem i nadzorem osób z odpowiednimi uprawnieniami budowlanymi, zgodnie z zasadami wiedzy technicznej, wymogami BHP i obowiązującymi normami. Użyte materiały powinny odpowiadać atestom i ustaleniom odpowiednich norm.

Po wykonaniu całości instalacji wykonać pomiary rezystancji izolacji, ochrony przeciwporażeniowej, ciągłości przewodów ochronnych.

Do wykonawcy należało będzie wykonanie dokumentacji powykonawczej pokazującej rzeczywiste zastosowane materiały i zawierającą wszystkie istotne informacje z punktu widzenia eksploatacji i administracji budynku.

Wszystkie prace muszą być prowadzone i zakończone przy zachowaniu należytej staranności oraz zgodnie ze sztuką budowlaną.

Przejścia kabli przez strefy ppoż należy uszczelnić masą ognioodporną np. firmy HILTI, PROMAT o odporności jak przegroda.

Jeżeli gdziekolwiek w projekcie podano nazwy własne produktów należy je traktować jako wzorcowe dla określenia parametrów minimalnych z pełną możliwością zastosowania rozwiązań równoważnych.

W związku z pracami prowadzonymi na użytkowanym obiekcie należy istniejące urządzenia i trasy kablowe zabezpieczyć przed zniszczeniem.

W szczególności należy wykonać:

- zabezpieczenie folią budowlaną instalacji,
- ewentualnie, w razie potrzeby obudowanie elementów narażonych na zniszczenie płytą osb.

Zabezpieczenie instalacji musi zostać zaakceptowane przez właściwego Inspektora.

Parametr równoważny

Ilekroć w dokumentacji projektowej została użyta nazwa własna urządzenia lub komponentu instalacji należy ją czytać łącznie ze sformułowaniem „lub równoważny". Za produkt równoważny może być uznany produkt inny niż wymieniony, który spełnia założone parametry techniczne i jest pod tym względem nie gorszy od wymienionego w dokumentacji projektowej.

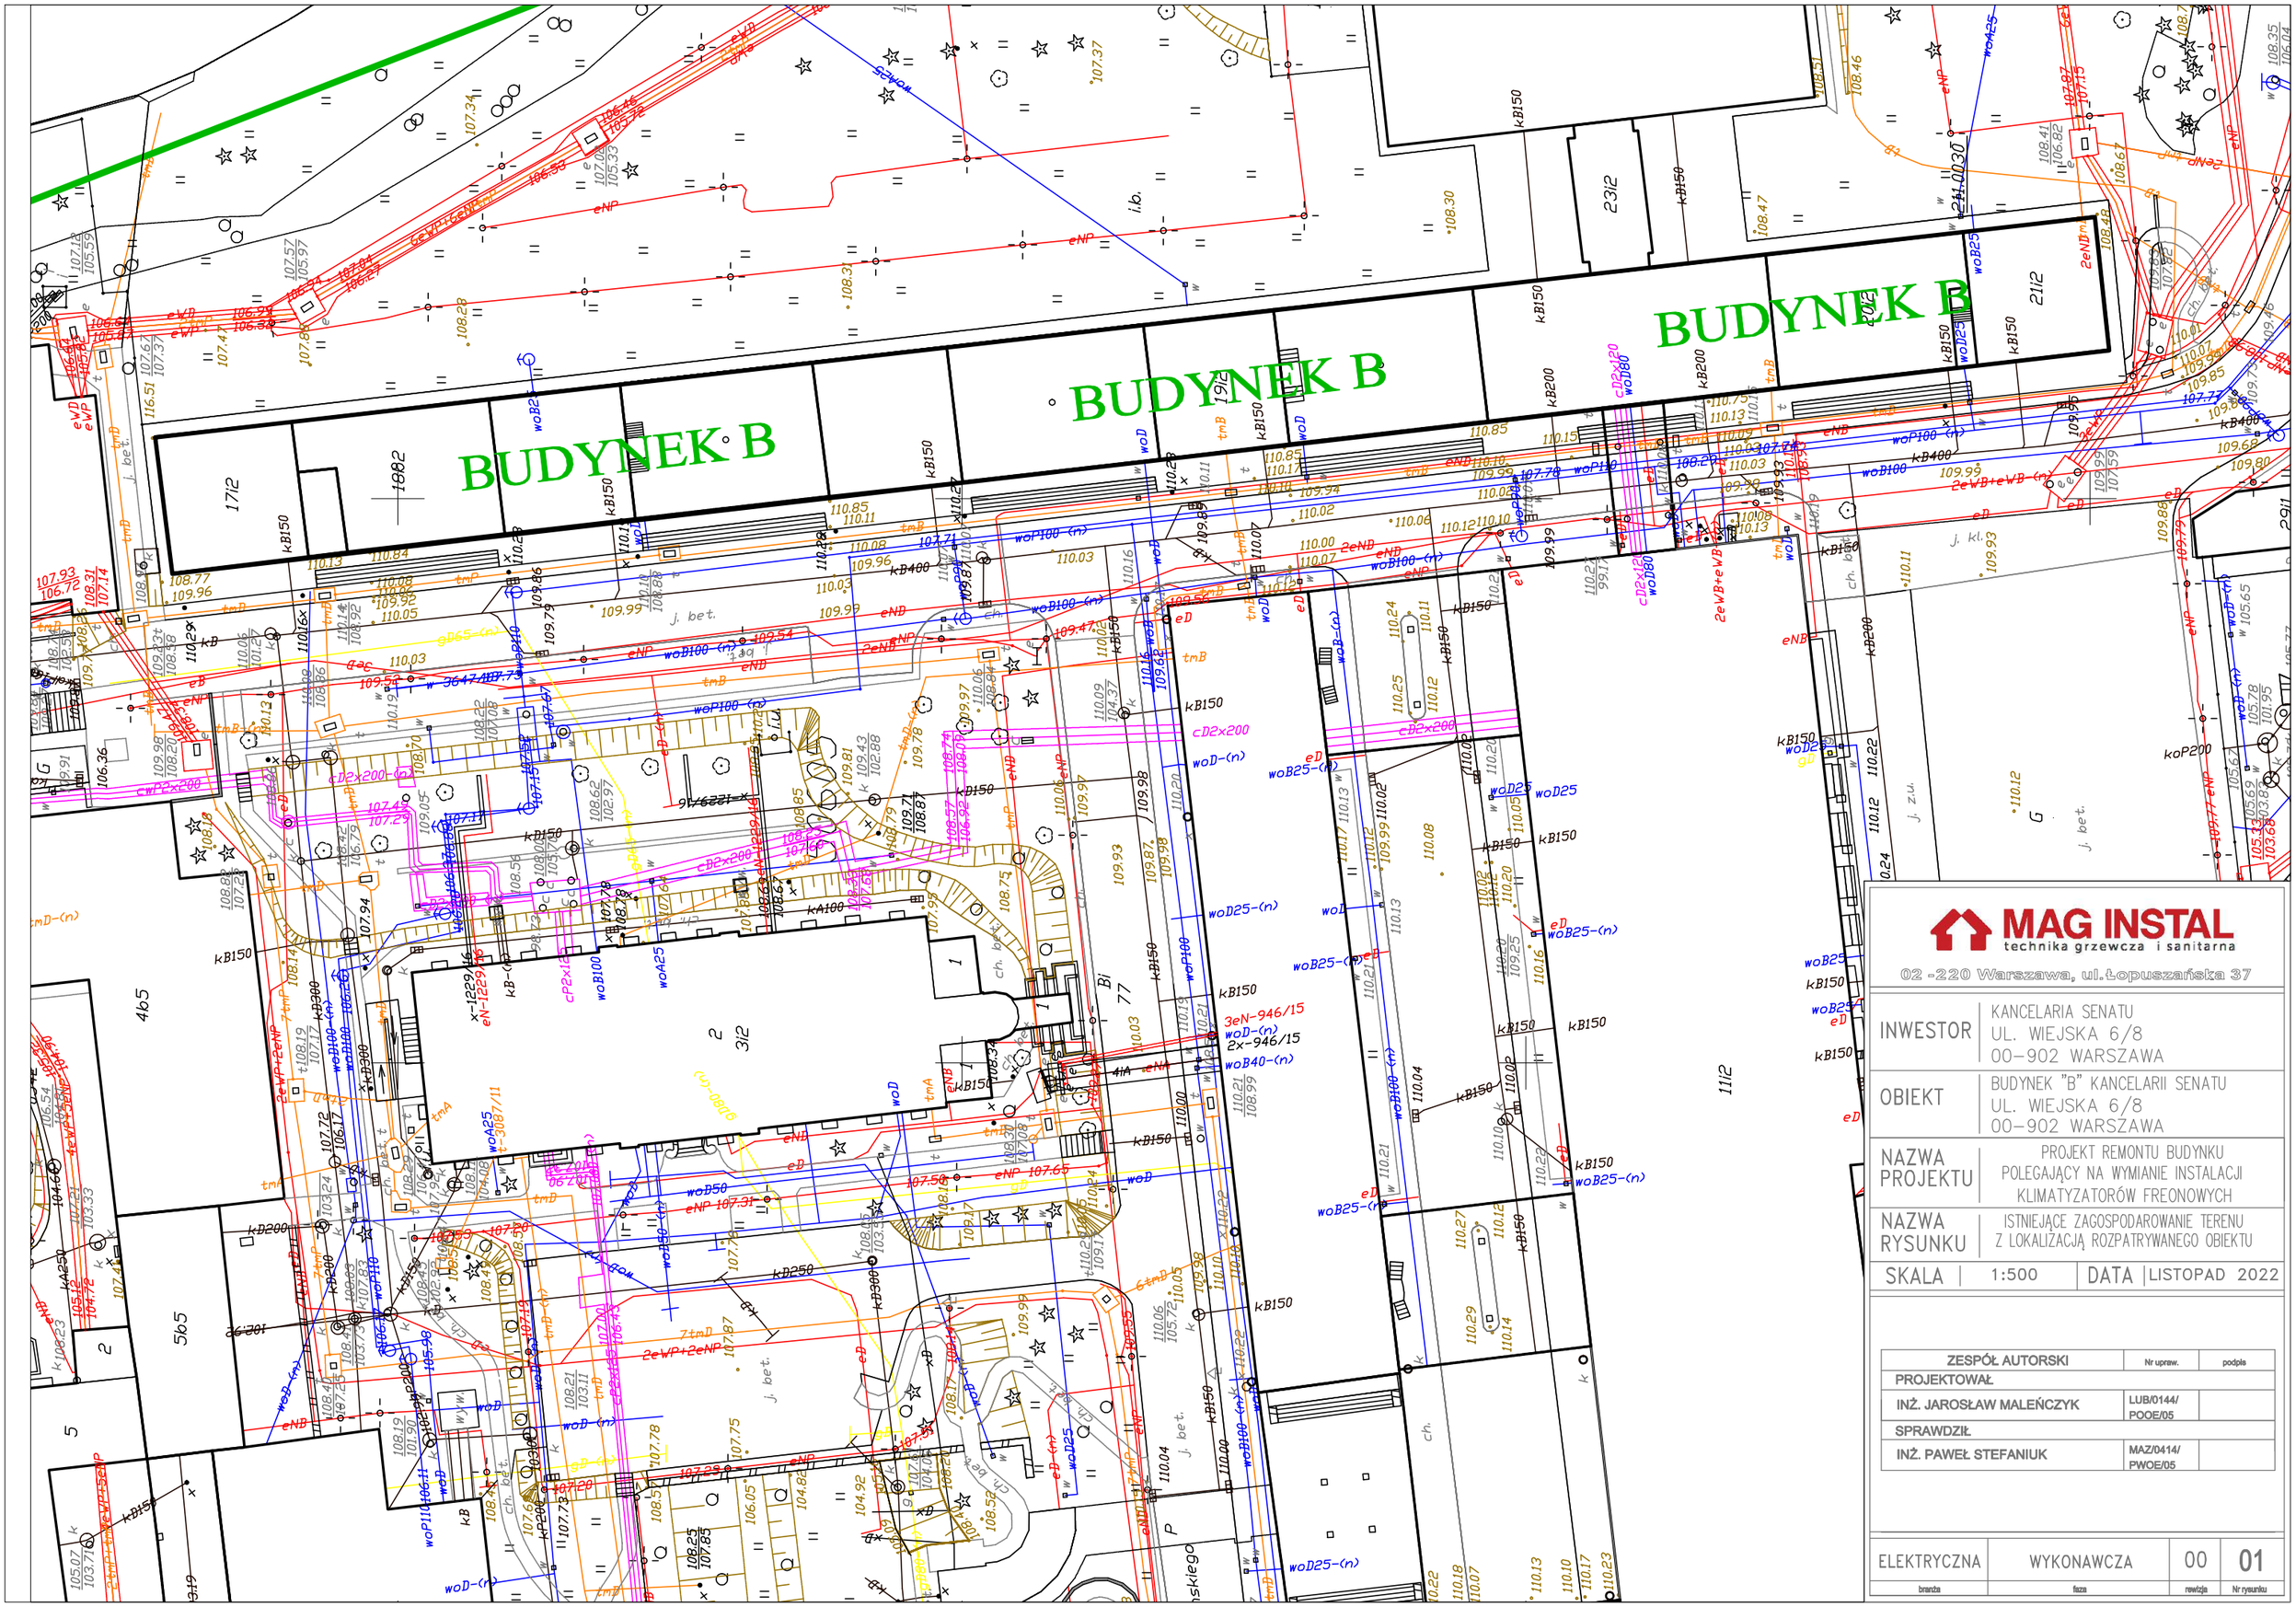

MAG INSTAL
technika grzewcza i sanitarna
02 -220 Warszawa, ul.Łopuszańska 37

INWESTOR	KANCELARIA SENATU UL. WIEJSKA 6/8 00-902 WARSZAWA
OBIEKT	BUDYNEK "B" KANCELARII SENATU UL. WIEJSKA 6/8 00-902 WARSZAWA
NAZWA PROJEKTU	PROJEKT REMONTU BUDYNKU POLEGAJĄCY NA WYMIANIE INSTALACJI KLIMATYZATORÓW FREONOWYCH
NAZWA RYSUNKU	ISTNIEJĄCE ZAGOSPODAROWANIE TERENU Z LOKALIZACJĄ ROZPATRYWANEGO OBIEKTU
SKALA 1:500	DATA LISTOPAD 2022

ZESPÓŁ AUTORSKI	Nr upraw.	podpis
PROJEKTOWAŁ		
INŻ. JAROSŁAW MALEŃCZYK	LUB/0144/ POOE/05	
SPRAWDZIŁ		
INŻ. PAWEŁ STEFANIUK	MAZ/0414/ PWOE/05	

branża	faza	rewizja	Nr rysunku
ELEKTRYCZNA	WYKONAWCZA	00	01

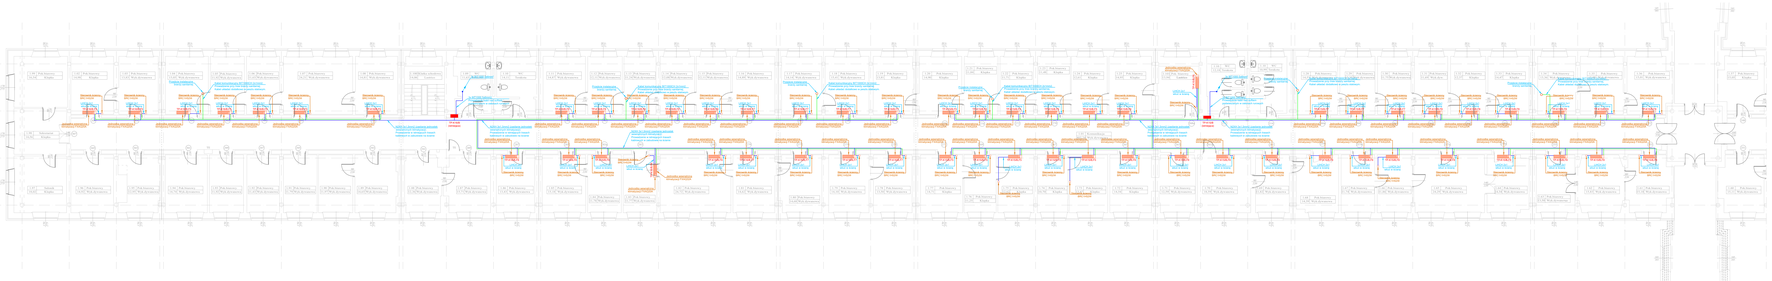






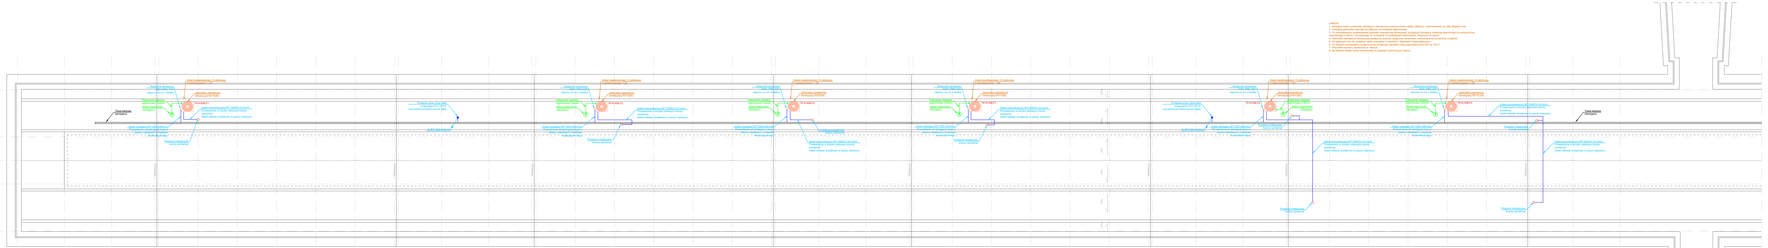
Zasilanie z rozdzielnicy RT-1/SEKCJA 1/Kondygnacja 1/Strefa 1
Zasilanie z rozdzielnicy RT-1/SEKCJA 1/Kondygnacja 1/Strefa 2
Zasilanie z rozdzielnicy RT-1/SEKCJA 1/Kondygnacja 1/Strefa 3
Zasilanie z rozdzielnicy RT-1/SEKCJA 1/Kondygnacja 1/Strefa 4
Zasilanie z rozdzielnicy RT-1/SEKCJA 1/Kondygnacja 1/Strefa 5
Zasilanie z rozdzielnicy RT-1/SEKCJA 1/Kondygnacja 1/Strefa

Kabel światłowodowy 12 włóknowy wielomodowy zejście z dachu

Kabel światłowodowy 12 włóknowy wielomodowy w istniejącej trasie kablowej

Kabel światłowodowy 12 włóknowy wielomodowy w istniejącym kanale kablowym

Kabel światłowodowy 12 włóknowy wielomodowy w istniejącym kanale kablowym

Kabel światłowodowy 12 włóknowy wielomodowy w istniejącym kablu kablowym

Kabel światłowodowy 12 włóknowy wielomodowy w istniejącym kanale kablowym

Kabel światłowodowy 12 włóknowy wielomodowy w istniejącym kanale kablowym

Szafy rozbudować o dodatkowy switch wykonać podejście i wykonać wspawanie

-1,1	Hall
215,20	Kamien

-1,44	Pom.techniczne
18,52	Terakota

-1,33	Wentylatornia
54,87	Wylewka

-1,32	Komunikacja
46,75	Terakota

-1,09	Korytarz. ciągów.
24,54	PCV

-1,08	Magazyn
22,65	Parkiet

-1,07	Magazyn
22,65	Parkiet

-1,06	Pom.myczy
5,15	PCV

-1,05	Magazyn
23,47	Tarkett

-1,04	Magazyn
30,59	Tarkett

-1,03	Magazyn
24,03	Tarkett

-1,02	Magazyn
16,05	Tarkett

-1,01	Magazyn
20,06	Tarkett
























































22,65	Parkiet

-1,58	Magazyn
22,65	Parkiet

-1,59	Korytarz. ciągów.
24,54	PCV

-1,60	Magazyn
PCV	

-1,61	Magazyn
41,70	PCV

-1,62	Magazyn
16,87	Wyk. dywanowa

-1,63	Magazyn
32,33	Wyk. dywanowa

-1,64	Magazyn
32,90	Wyk. dywanowa

-1,65	Klatka schodowa
13,27	Lastriko

-1,66	Klatka schodowa
13,24	Lastriko

-1,67	Magazyn
16,87	Wyk. dywanowa

-1,68	Magazyn
32,33	Wyk. dywanowa

-1,69	Magazyn
32,90	Wyk. dywanowa

-1,70	Magazyn
15,50	Wyk. dywanowa

-1,71	Magazyn
PCV	

-1,72	Magazyn
24,03	Tarkett

-1,73	Magazyn
14,82	Tarkett

-1,74	Klatka schodowa
13,27	Lastriko

-1,75	WC
8,86	Terakota

-1,76	Klatka schodowa
13,27	Lastriko

-1,77	Magazyn
16,05	Tarkett

-1,78	Magazyn
30,59	Tarkett

-1,79	Magazyn
23,47	Tarkett





























































































































































































































































































































| | |
|

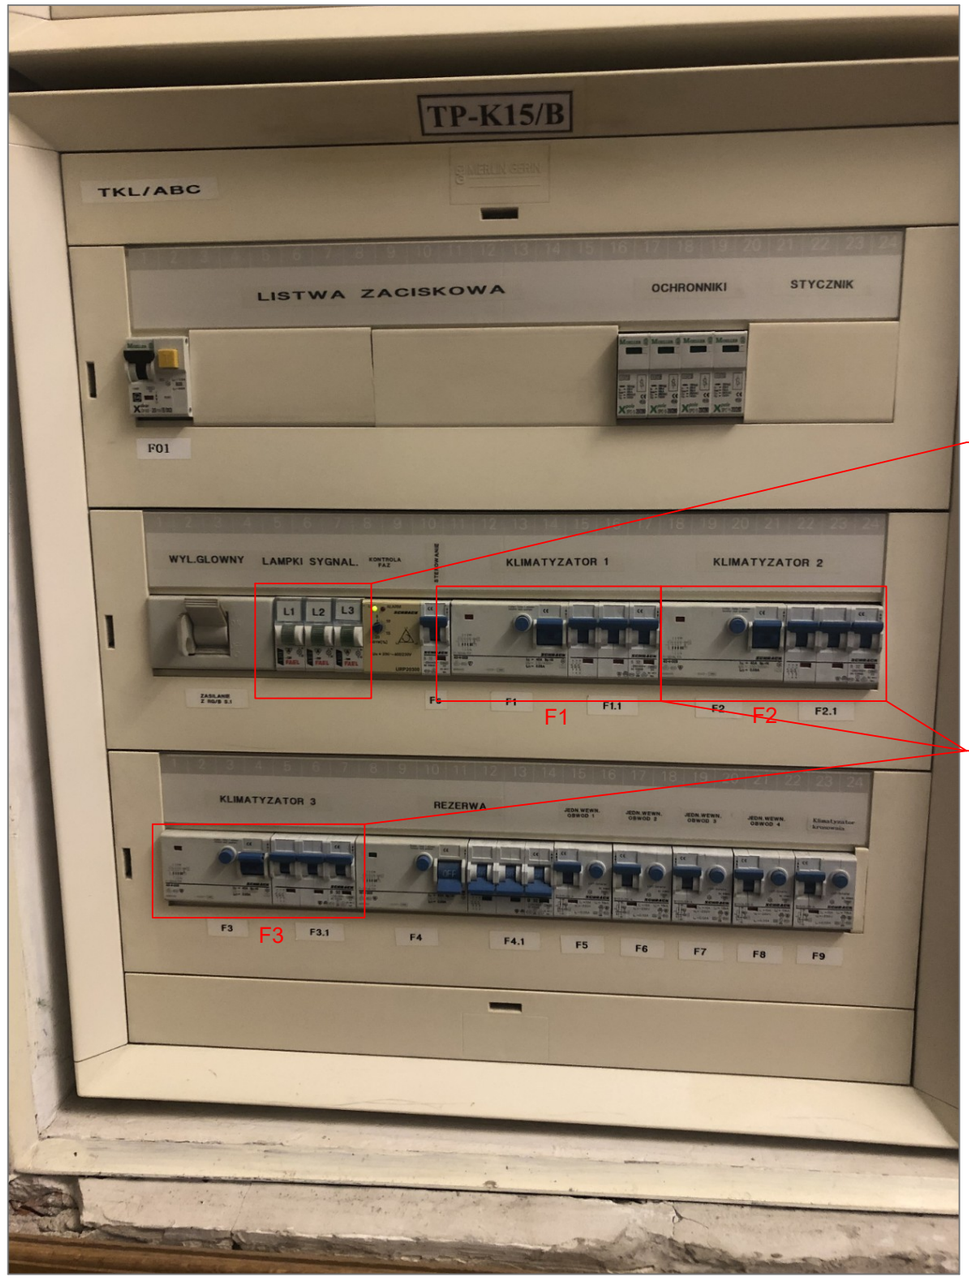

Wymiana istniejącej kontroli napięcia na nowe np. LK-713K

Wymiana istniejących aparatów na wyłączniki różnicowonadprądowe P344/C25A/003

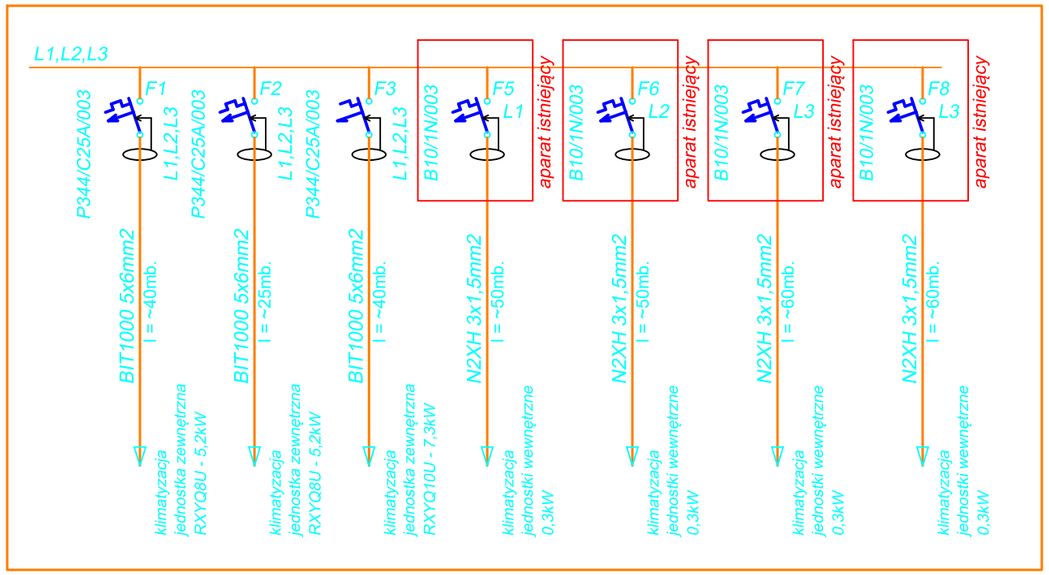

Fragment tablicy TP-K15/B

UWAGA:
1. Tablica TP-K15/B istniejąca.
2. Do połączeń wewnątrz tablicy stosować przewody typu "LgY" koloru czarnego;
3. Do połączeń między aparatami stosowac końcówki tulejkowe rozgałęźne z izolacją i z możliwością podłączenia przez zaciśnięcie przewodów zasilających i odchodzących;
4. Wyjście kabli z rozdzielnicy uszczelnić za pomocą gumowych dławików oraz montować trwale za pomocą opasek kablowych;
5. Należy zastosować aparaturę firmy np. Legrand, Eaton lub inną o podobnych parametrach.
6. Wykonywane prace konsultować ze służbami energetycznymi Kancelarii Sejmu.
7. Po wykonaniu prac należy wykonać aktualną dokumentację powykonawczą i aktualny schemat umieścić w rozdzielnicy.

MAG INSTAL
technika grzewcza i sanitarna
02 -220 Warszawa, ul.Łopuszańska 37

INWESTOR	KANCELARIA SENATU UL. WIEJSKA 6/8 00–902 WARSZAWA
OBIEKT	BUDYNEK "B" KANCELARII SENATU UL. WIEJSKA 6/8 00–902 WARSZAWA
NAZWA PROJEKTU	PROJEKT REMONTU BUDYNKU POLEGAJĄCY NA WYMIANIE INSTALACJI KLIMATYZATORÓW FREONOWYCH
NAZWA RYSUNKU	SCHEMAT TABLICY TP–K15/B
SKALA ---	DATA LISTOPAD 2022

ZESPÓŁ AUTORSKI	Nr upraw.	podpis
PROJEKTOWAŁ		
INŻ. JAROSŁAW MALEŃCZYK	LUB/0144/ POOE/05	
SPRAWDZIŁ		
INŻ. PAWEŁ STEFANIUK	MAZ/0414/ PWOE/05	

ELEKTRYCZNA	WYKONAWCZA	00	05
branża	faza	rewizja	Nr rysunku

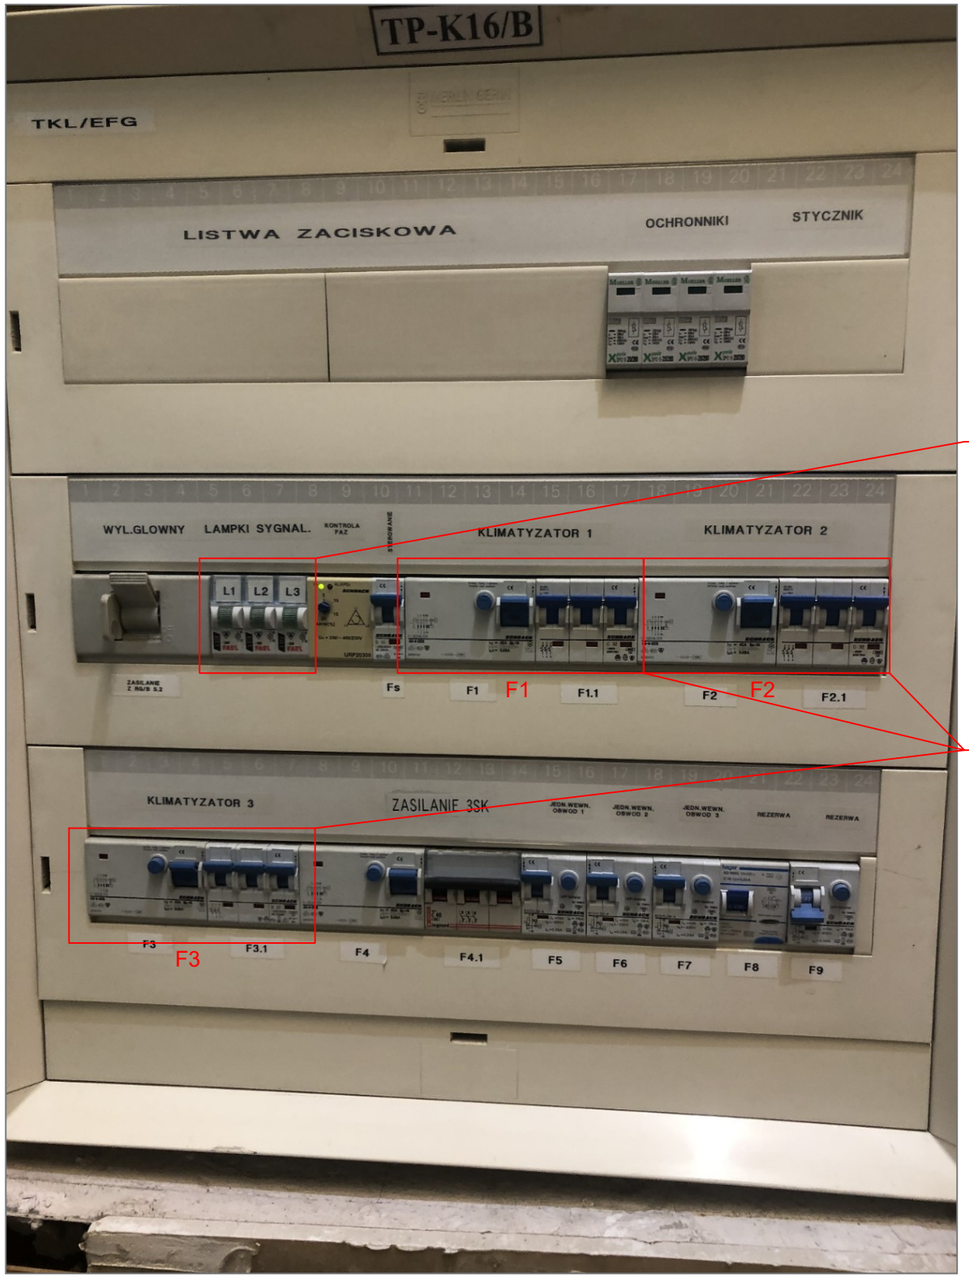

Wymiana istniejącej kontroli napięcia na nowe np. LK-713K

Wymiana istniejących aparatów na wyłączniki różnicowonadprądowe P344/C25A/003

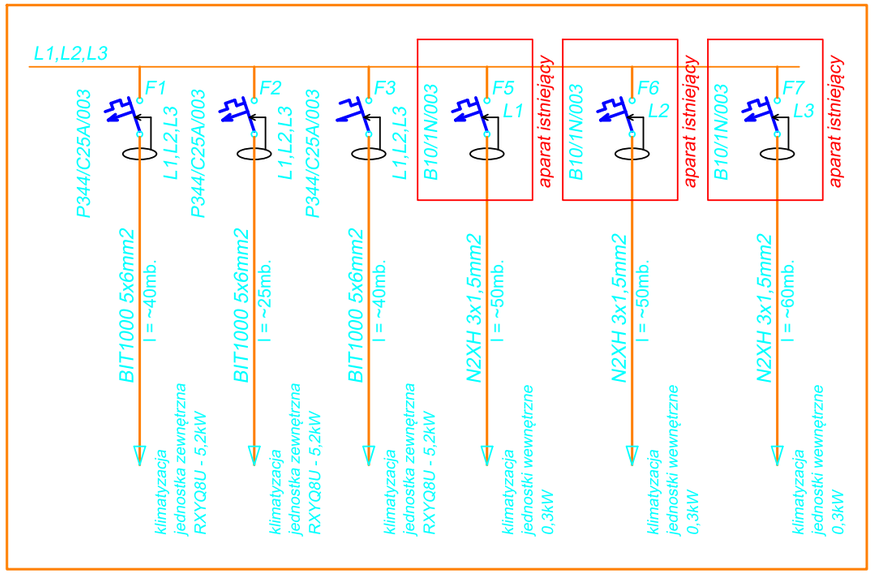

Fragment tablicy TP-K16/B

UWAGA:
1. Tablica TP-K16/B istniejąca.
2. Do połączeń wewnątrz tablicy stosować przewody typu "LgY" koloru czarnego;
3. Do połączeń między aparatami stosowac końcówki tulejkowe rozgałęźne z izolacją i z możliwością podłączenia przez zaciśnięcie przewodów zasilających i odchodzących;
4. Wyjście kabli z rozdzielnicy uszczelnić za pomocą gumowych dławików oraz montować trwale za pomocą opasek kablowych;
5. Należy zastosować aparaturę firmy np. Legrand, Eaton lub inną o podobnych parametrach.
6. Wykonywane prace konsultować ze służbami energetycznymi Kancelarii Sejmu.
7. Po wykonaniu prac należy wykonać aktualną dokumentację powykonawczą i aktualny schemat umieścić w rozdzielnicy.

MAG INSTAL
technika grzewcza i sanitarna
02 -220 Warszawa, ul.Łopuszańska 37

INWESTOR	KANCELARIA SENATU UL. WIEJSKA 6/8 00–902 WARSZAWA
OBIEKT	BUDYNEK "B" KANCELARII SENATU UL. WIEJSKA 6/8 00–902 WARSZAWA
NAZWA PROJEKTU	PROJEKT REMONTU BUDYNKU POLEGAJĄCY NA WYMIANIE INSTALACJI KLIMATYZATORÓW FREONOWYCH
NAZWA RYSUNKU	SCHEMAT TABLICY TP–K16/B
SKALA ---	DATA LISTOPAD 2022

ZESPÓŁ AUTORSKI	Nr upraw.	podpis
PROJEKTOWAŁ		
INŻ. JAROSŁAW MALEŃCZYK	LUB/0144/ POOE/05	
SPRAWDZIŁ		
INŻ. PAWEŁ STEFANIUK	MAZ/0414/ PWOE/05	

ELEKTRYCZNA	WYKONAWCZA	00	06
branża	faza	rewizja	Nr rysunku

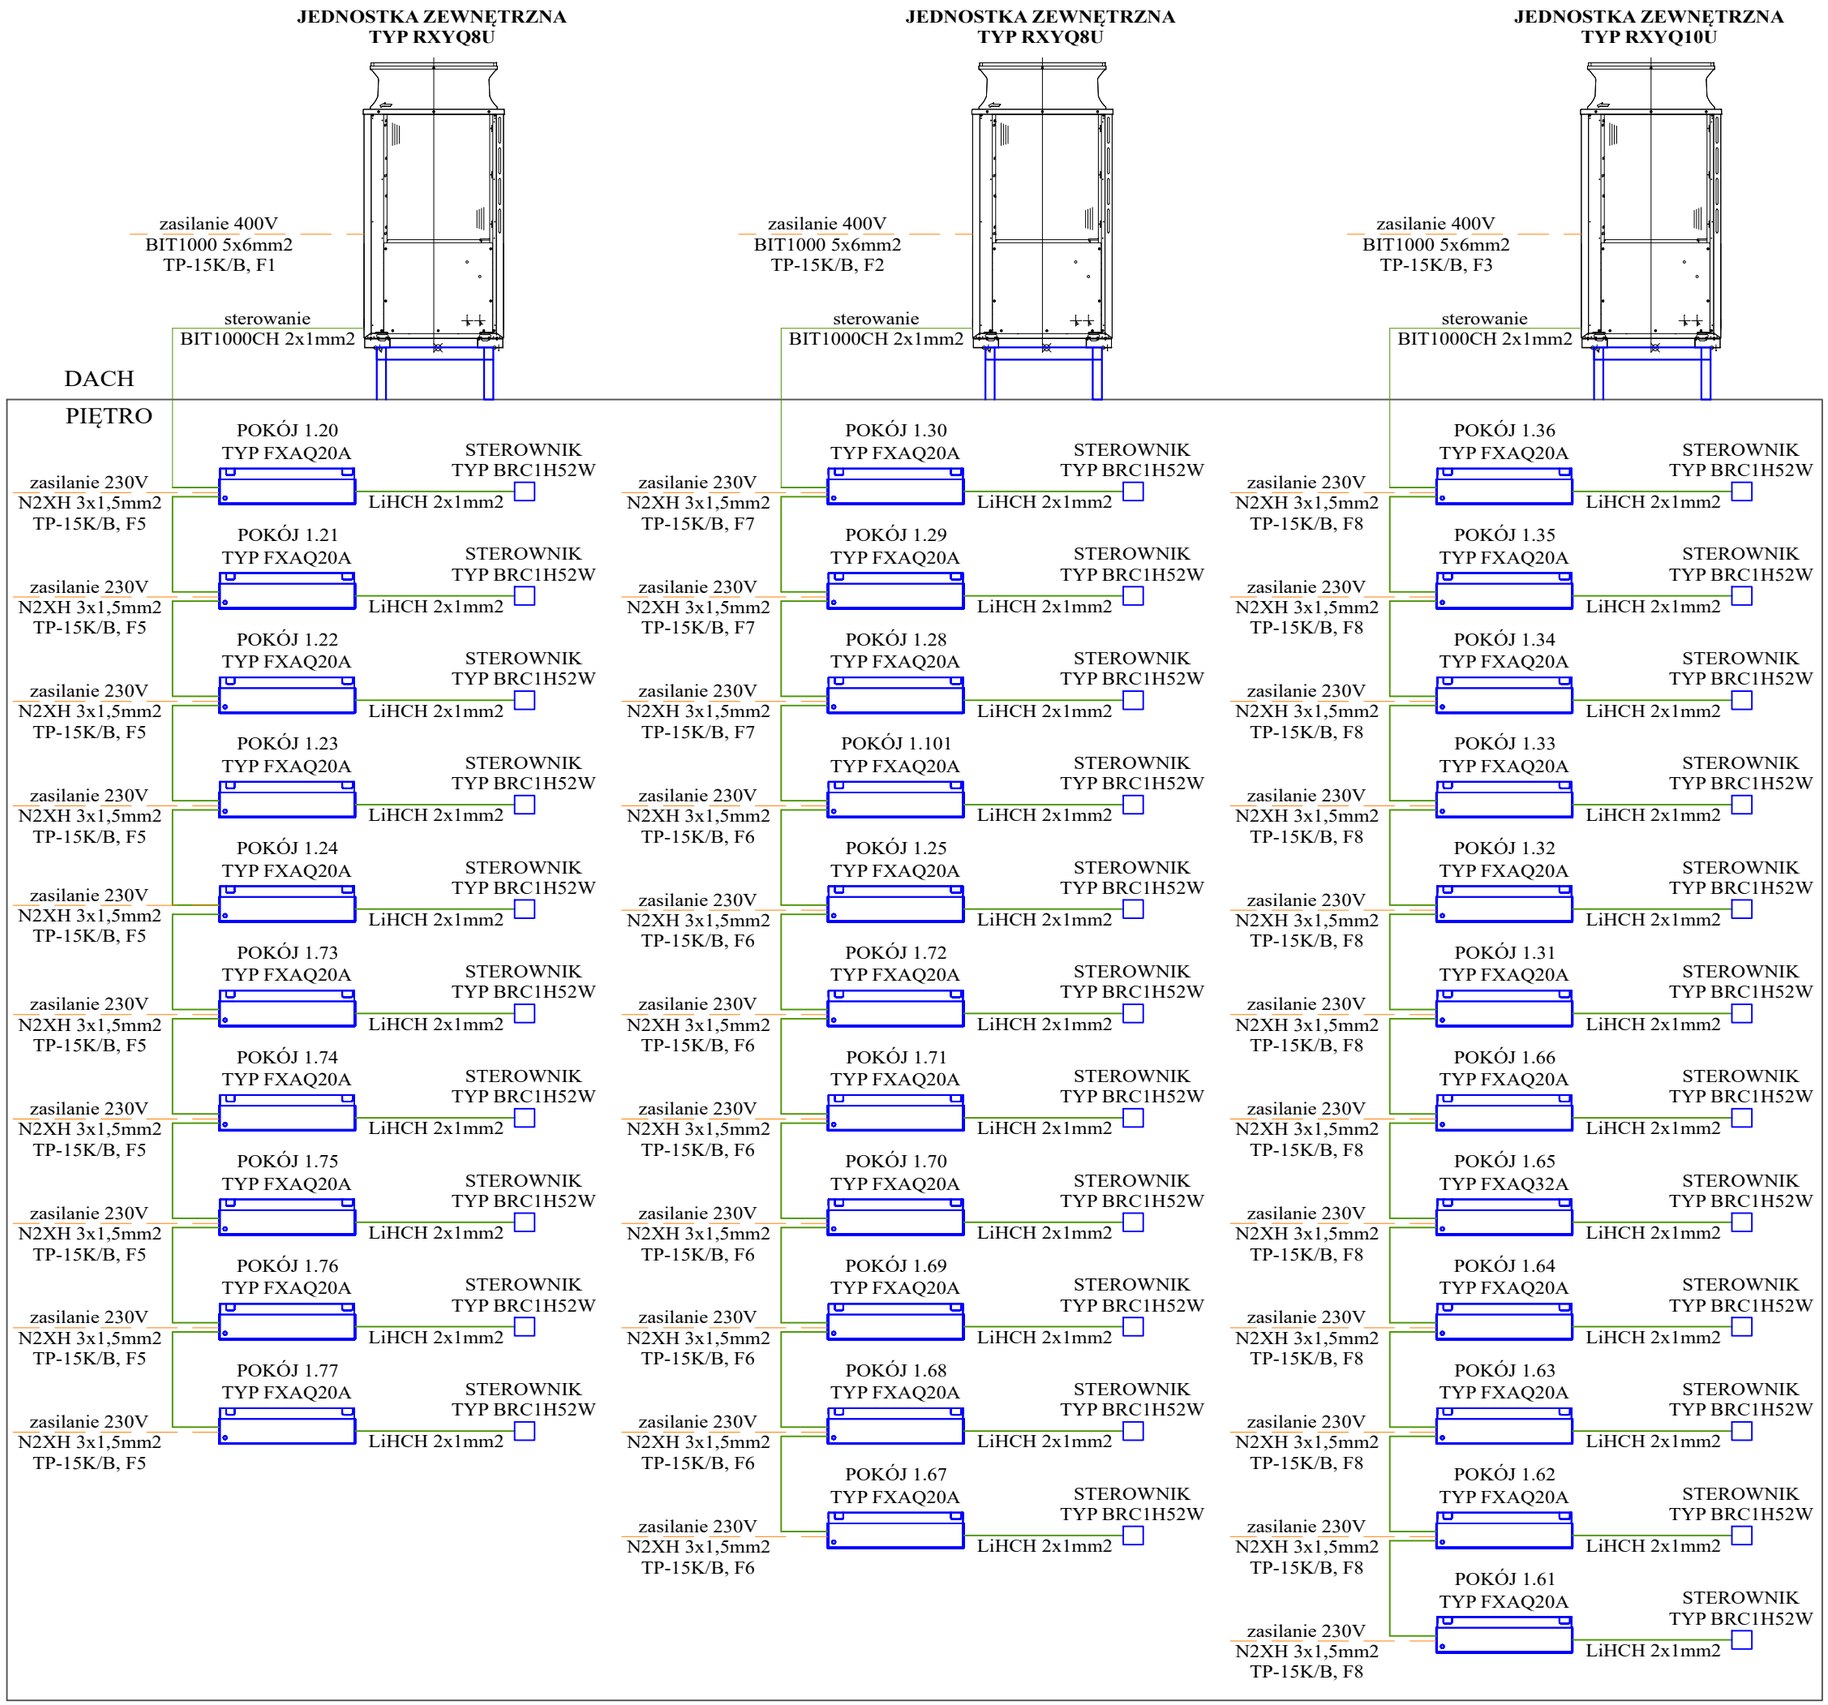

MAG INSTAL
technika grzewcza i sanitarna
02 -220 Warszawa, ul.Łopuszańska 37

INWESTOR	KANCELARIA SENATU UL. WIEJSKA 6/8 00–902 WARSZAWA
OBIEKT	BUDYNEK "B" KANCELARII SENATU UL. WIEJSKA 6/8 00–902 WARSZAWA
NAZWA PROJEKTU	PROJEKT REMONTU BUDYNKU POLEGAJĄCY NA WYMIANIE INSTALACJI KLIMATYZATORÓW FREONOWYCH
NAZWA RYSUNKU	SCHEMAT ZASILANIA KLIMATYZATORÓW CZ.1
SKALA ---	DATA LISTOPAD 2022

ZESPÓŁ AUTORSKI	Nr upraw.	podpis
PROJEKTOWAŁ		
INŻ. JAROSŁAW MALEŃCZYK	LUB/0144/ POOE/05	
SPRAWDZIŁ		
INŻ. PAWEŁ STEFANIUK	MAZ/0414/ PWOE/05	

ELEKTRYCZNA	WYKONAWCZA	00	07
branża	faza	rewizja	Nr rysunku

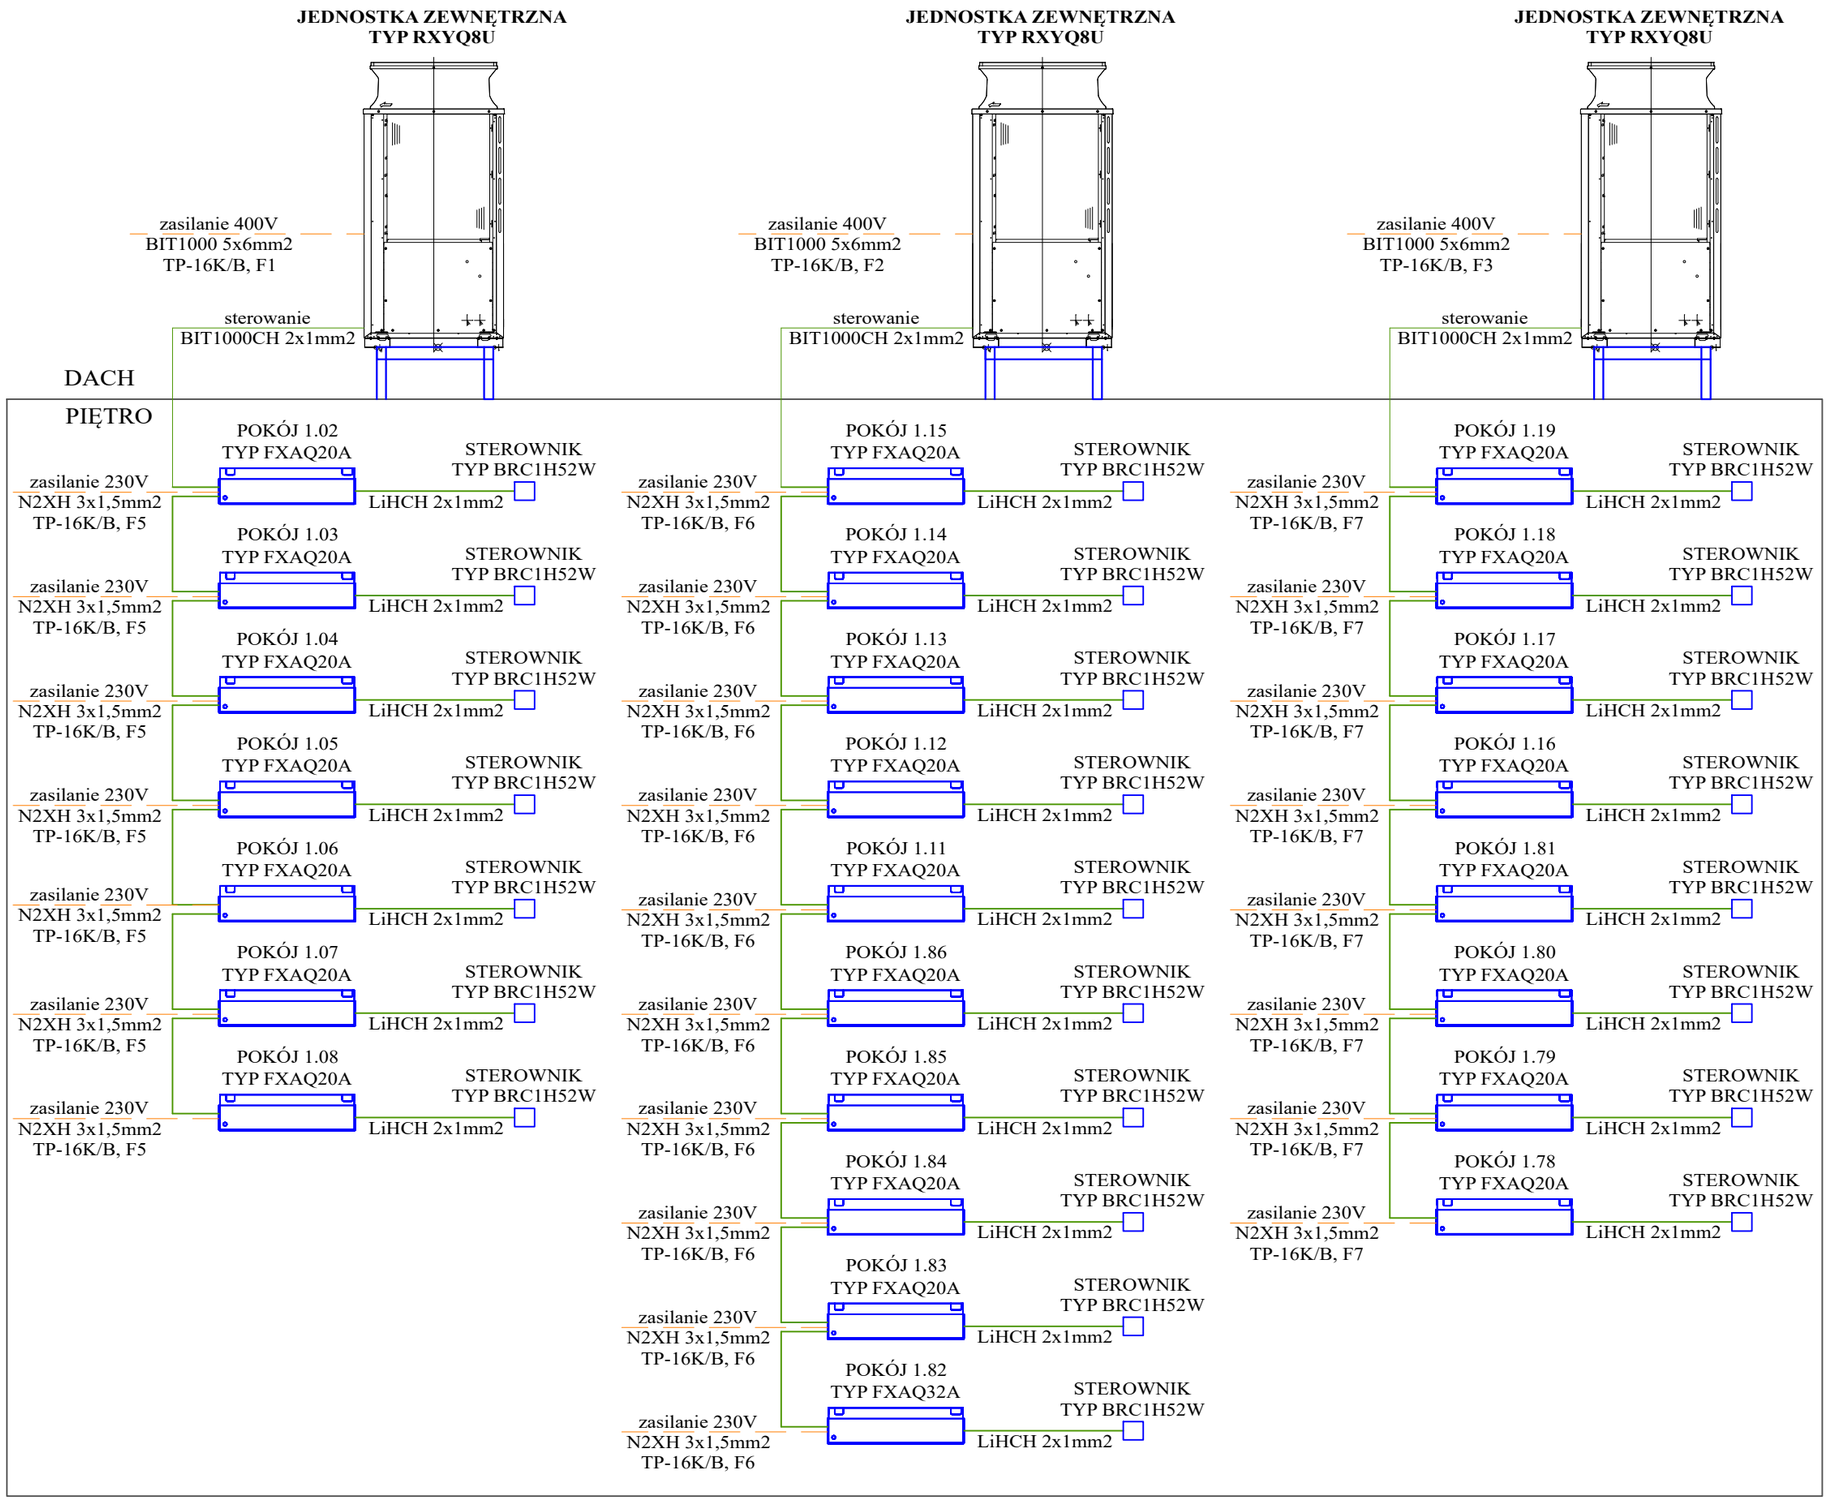

MAG INSTAL
technika grzewcza i sanitarna
02 -220 Warszawa, ul. Łopuszańska 37

INWESTOR	KANCELARIA SENATU UL. WIEJSKA 6/8 00–902 WARSZAWA
OBIEKT	BUDYNEK "B" KANCELARII SENATU UL. WIEJSKA 6/8 00–902 WARSZAWA
NAZWA PROJEKTU	PROJEKT REMONTU BUDYNKU POLEGAJĄCY NA WYMIANIE INSTALACJI KLIMATYZATORÓW FREONOWYCH
NAZWA RYSUNKU	SCHEMAT ZASILANIA KLIMATYZATORÓW CZ.2
SKALA ---	DATA LISTOPAD 2022

ZESPÓŁ AUTORSKI	Nr upraw.	podpis
PROJEKTOWAŁ		
INŻ. JAROSŁAW MALEŃCZYK	LUB/0144/ POOE/05	
SPRAWDZIŁ		
INŻ. PAWEŁ STEFANIUK	MAZ/0414/ PWOE/05	

ELEKTRYCZNA	WYKONAWCZA	00	08
branża	faza	rewizja	Nr rysunku